



SASAGO TUNNEL TYPICAL CROSS SECTION FOR TOKYO WEST SIDE
SCALE 1:50

M-TYPE - A.B.C.

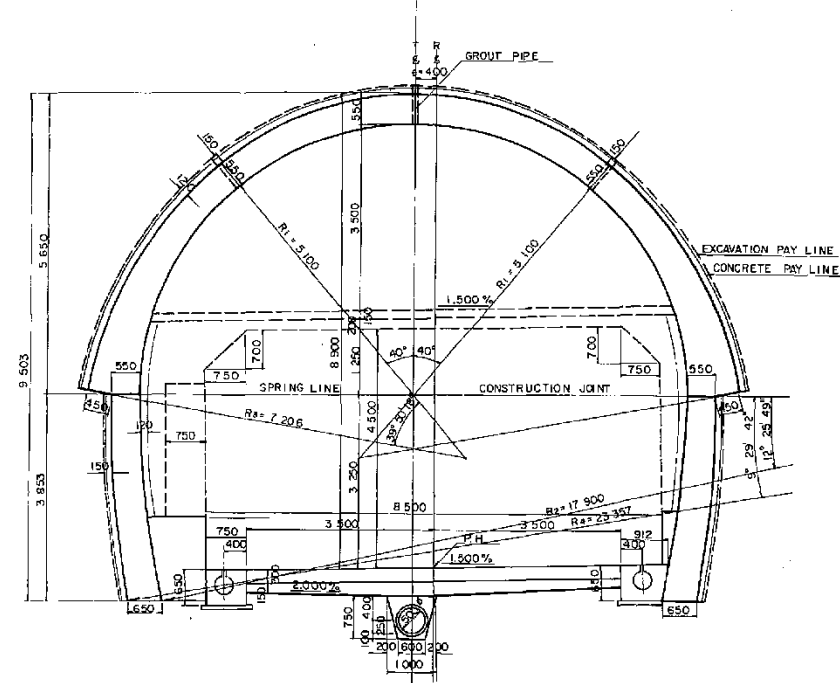


M-TYPE - D

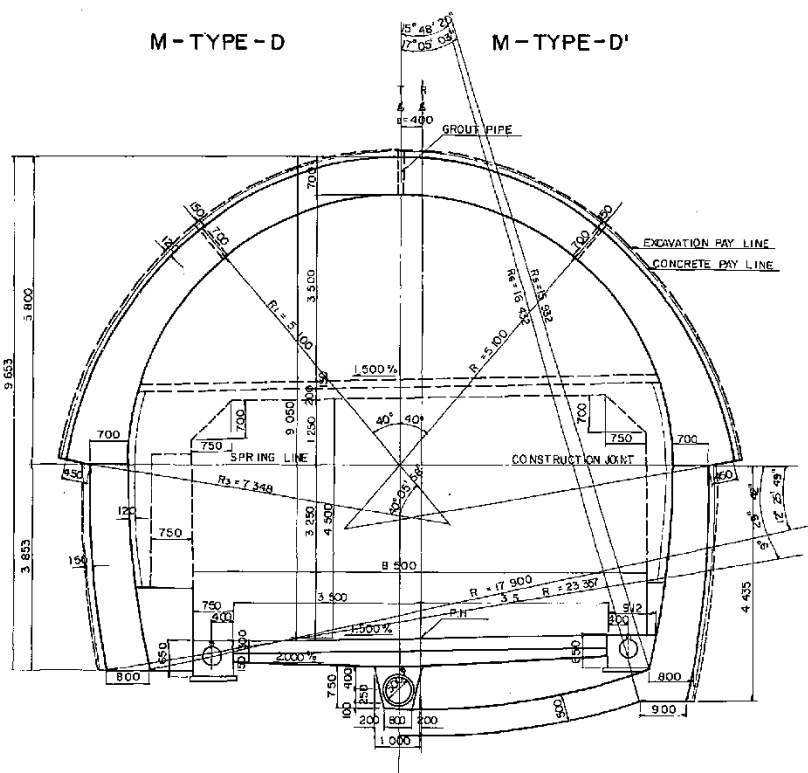


M-TYPE - D'

(L - TYPE - A.B.C)

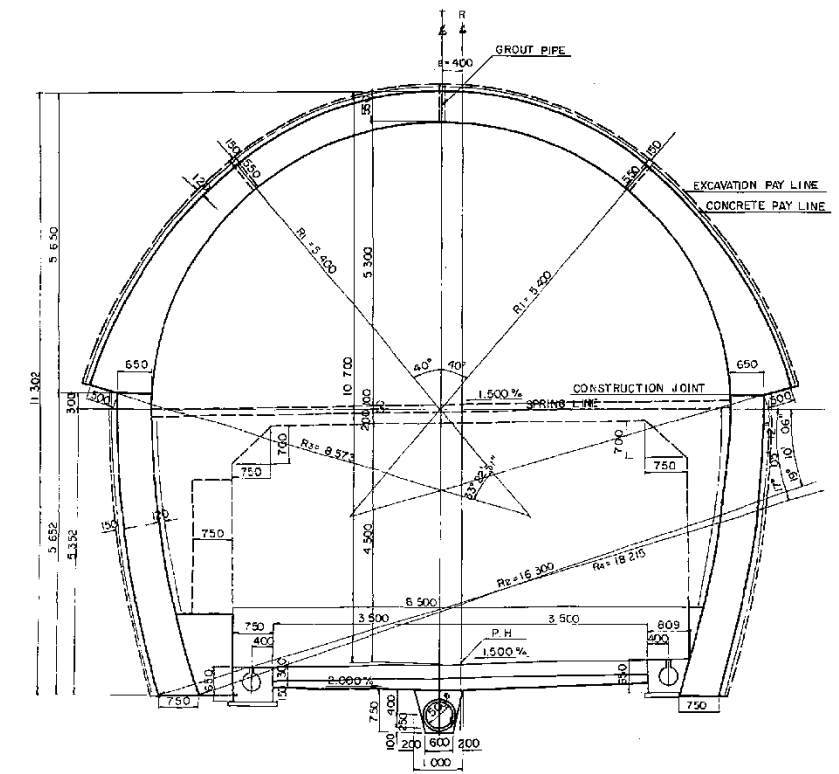

(L - TYPE - D)

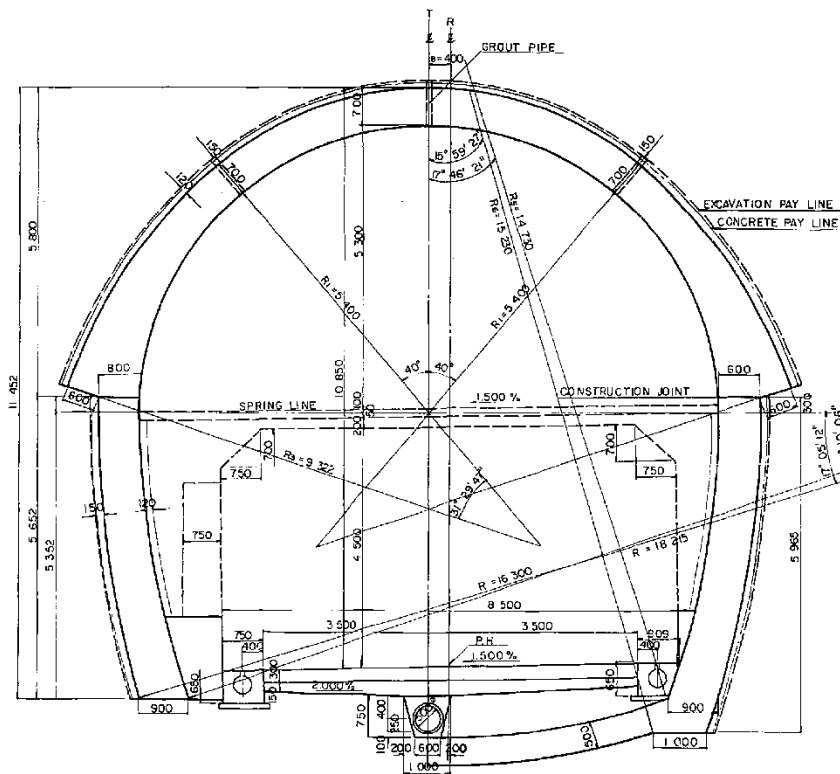

(L - TYPE - D')

中央自動車道(大月 - 勝沼)完成図		2816
トンネル		7160
工種		22
名	笹子トンネル	555
称	標準横断面図上り線	3
日本道路公団東京第二建設局		56

図53-7#00291号